

売地

名取市名取が丘2丁目

更地渡し 2号地

土地面積
177.96㎡

現況
建物有

引渡可能時期
2025年12月予定



【建築条件なし】

徒歩15分圏内に小・中学校あり♪
名取駅まで車で10分♪徒歩32分♪
2駅利用可能。

〔近隣施設〕

- ・イオンタウン名取まで1,100m
- ・ファミリーマート名取が丘店まで500m
- ・名取市立第一中学校まで1,000m
- ・名取市立不二が丘小学校まで800m



- 本物件における登記申請業務（司法書士に依頼する移転登記・設定登記、家屋調査士に依頼する表題登記）、及び外構工事は、売主指定業者にてお願いいたします。
- 本物件上に建築する新築住宅に掛ける火災保険は、売主指定の業者にてご提案をさせていただきます。
- 本物件は、分筆前のため面積に差異が生じる場合がございます。
- 本物件は買主負担にて新たに下水道管の引込みが必要となります。なお、新規水道加入金が発生致します。
- 西側の土留めは解体後新設してお引渡しします。
- 仲介業者様ご紹介できません。

この図面は物件情報の一部を抜粋して掲載しております。（現況優先）

入居日・引渡日変更や付帯条件、別途料金等が発生する場合がありますのでご確認ください。

at home

infosheet 物件番号 69866974079

国土交通大臣免許（1）第9999号 〒981-0114 宮城県宮城郡利府町新中道3丁目1-1 イオンモール新利府南館1階

株式会社 Beyond e t s 建てる窓口

TEL：050-3615-4137 FAX：050-3145-2835 定休日：定休日なし


担当：渡辺（070-3353-1157）

作成日：2025年8月9日

■取引態様：媒介


物件種目	売地		
最適用途	住宅用地		
最寄駅	名取		
土地面積	177.96㎡	私道面積 (共有持分)	
価格	1,780万円	坪単価	@33.07万円

物件所在地	宮城県名取市名取が丘2丁目 1-10		
交通	JR東北本線 名取駅(西口)まで車で10分 徒歩32分		
土地権利	所有権	地目	宅地
都市計画	市街化区域	用途地域	1種中高
建ぺい率	60%	容積率	200%
他の法令上の制限			
地勢			
建築条件			
現況	建物有		
引渡し(可能時期/方法)	2025年12月予定 / 更地渡し		
開発許可等番号			
接道状況(角地・間口)	東4.6m 公道 接面8.8m		
設備	上水道,側溝 (上水道取出口径20mm)		
備考	・JR常磐線 館腰駅まで車で7分、徒歩26分 ・仙台空港鉄道 杜せきのした駅まで車で8分、徒歩32分		

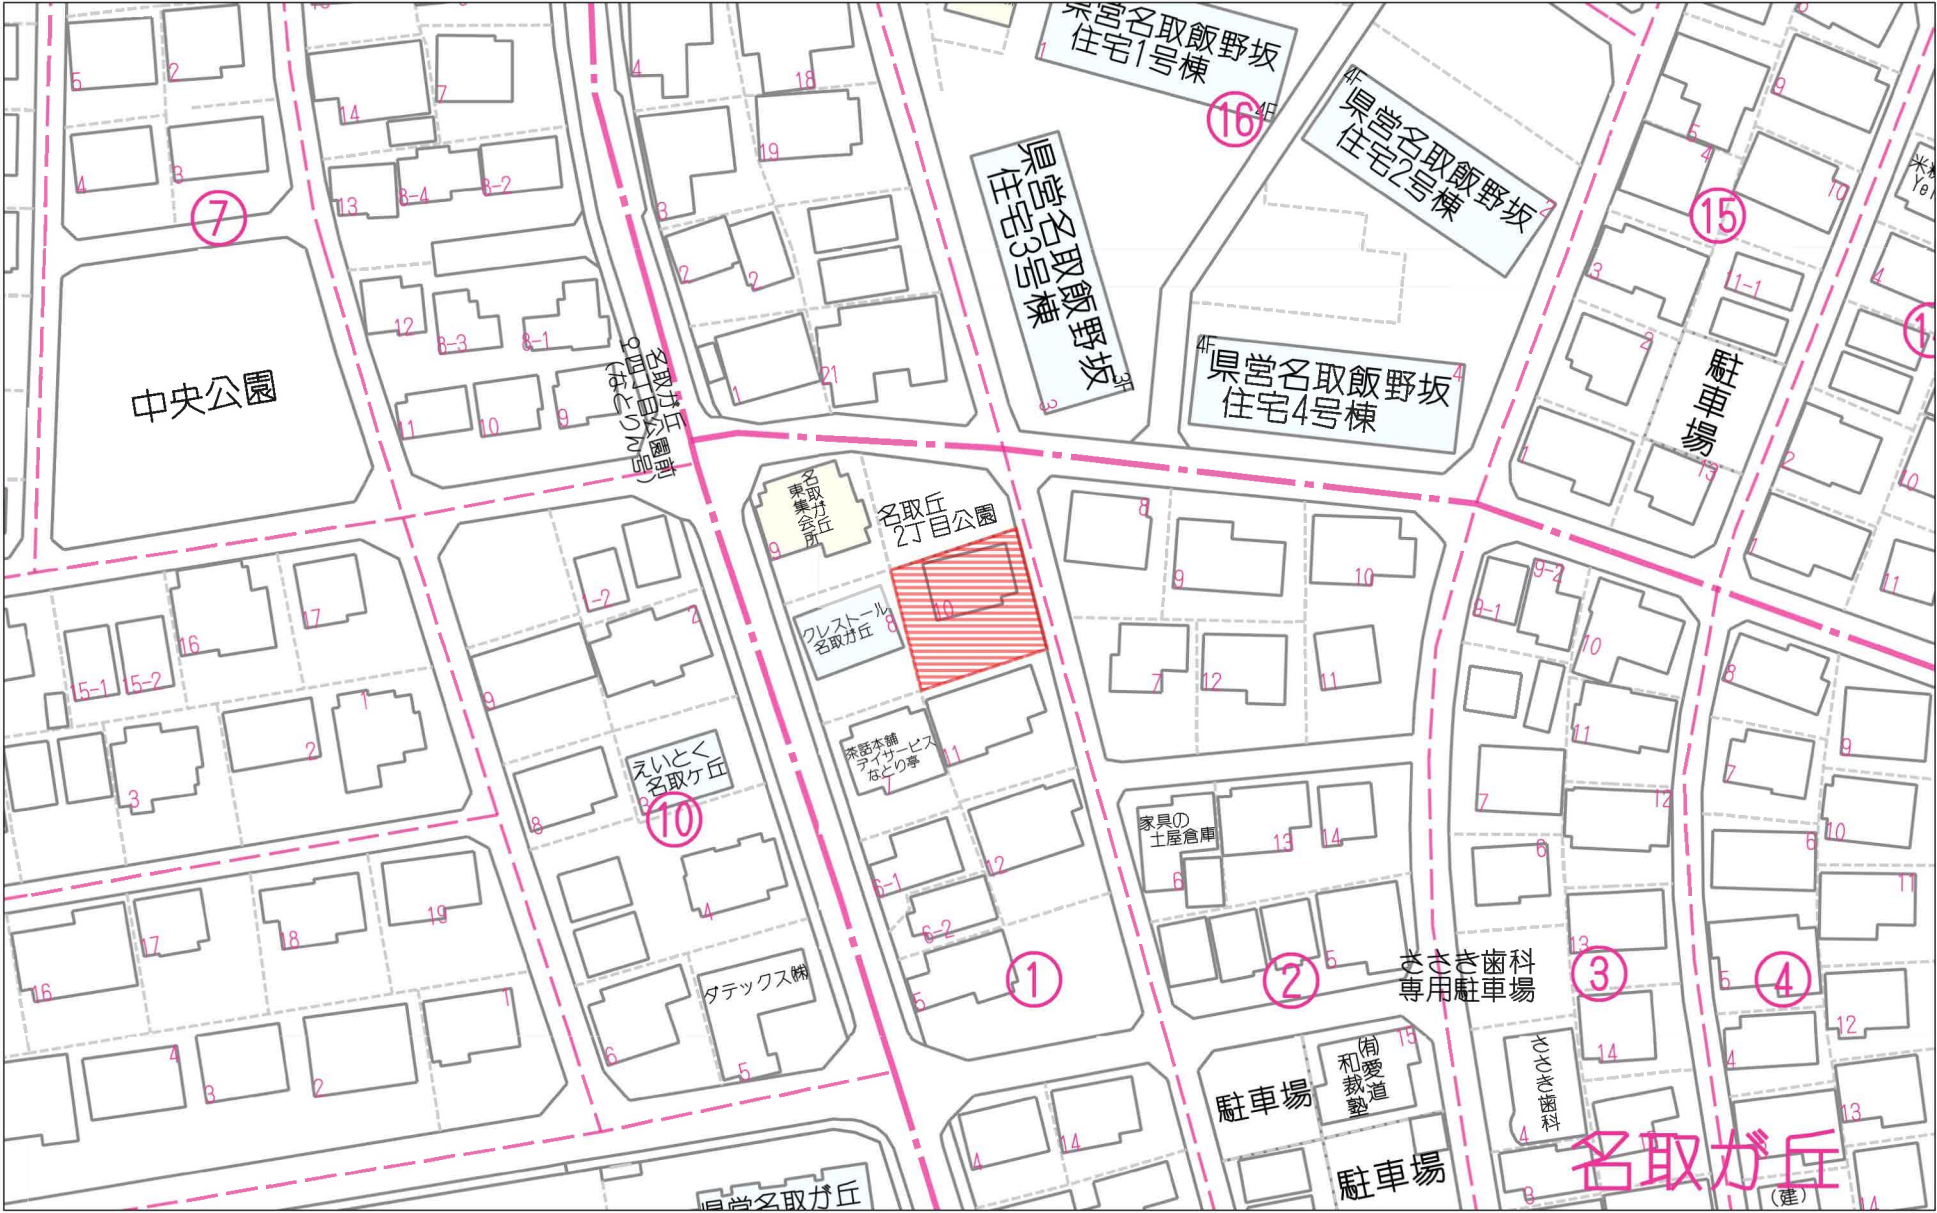


60m

1:1100

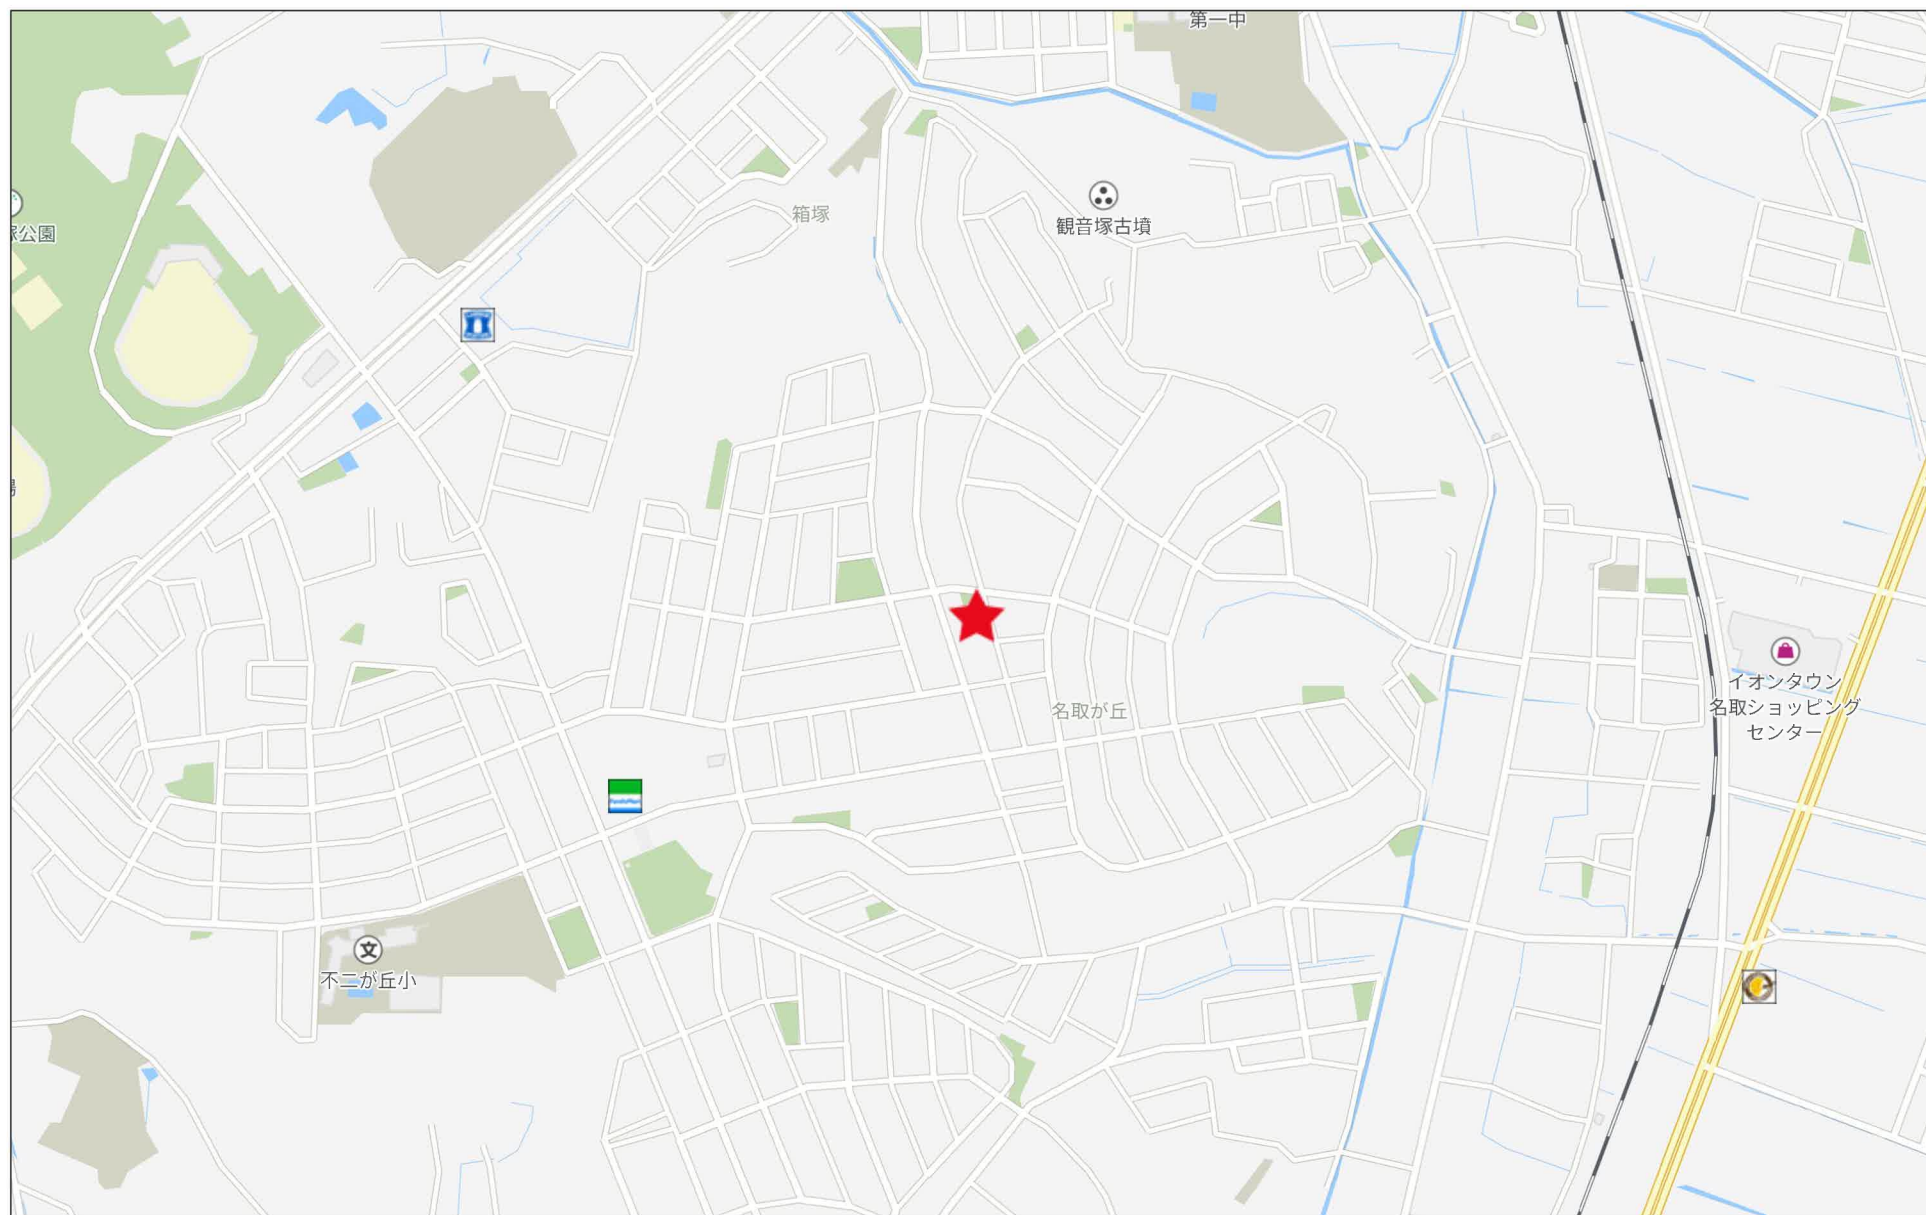

280m

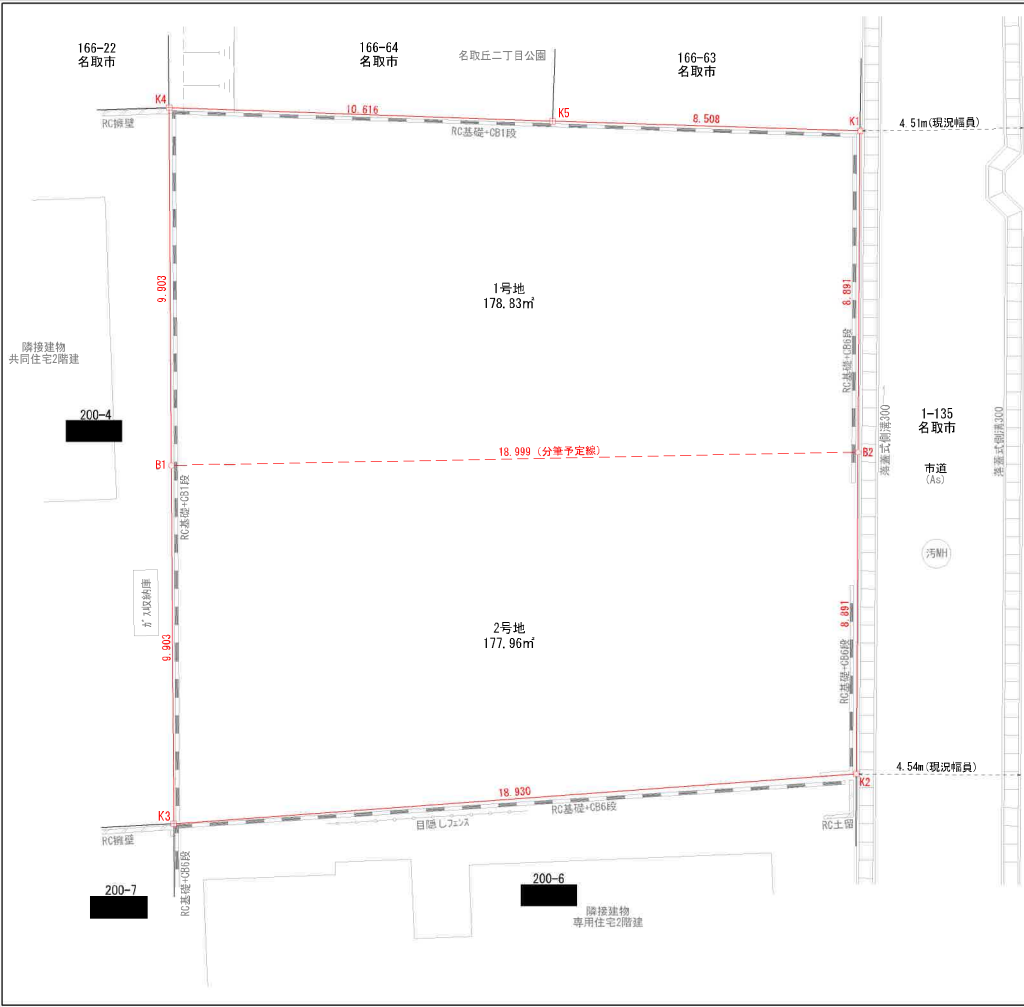

現況実測平面図

所在: 名取市名取が丘二丁目

166-54

地番	1号地				
N0	X ₀	Y ₀	Y _{n+1} -Y _n -1	X _n × (Y _{n+1} -Y _n -1)	
K4	-204485.087	3918.276	7.542	-1542739.526154	
K5	-204482.554	3908.535	18.561	-3795400.684794	
K1	-204480.484	3916.787	10.639	-2178427.544020	
B2	-204489.951	3916.165	-15.784	2229703.071484	
B1	-204484.586	3909.893	-20.838	4281812.346544	
合計				357.661279	
合計面積				178.8206240	m ²

200-28


地番	2号地				
N0	X ₀	Y ₀	Y _{n+1} -Y _n -1	X _n × (Y _{n+1} -Y _n -1)	
B1	-204484.586	3909.893	15.405	-3120239.251380	
B2	-204489.951	3916.165	20.651	-402454.487101	
K2	-204497.516	3921.544	+15.405	3150285.855290	
K3	-204504.105	3903.780	-20.551	4102763.861653	
合計				355.928864	
合計面積				177.9643220	m ²

総合計面積

358.79 m²

筆界点	境界線の種別
⊕	コンクリート杭
⊗	金属杭
⊙	金属プレート杭
⊠	プラスチック杭
○	計算点
△	測量多角点

所在	名取市名取が丘二丁目200番5	番号	/
図面名	分筆計画図	縮尺	S=1:100
図面作成者			

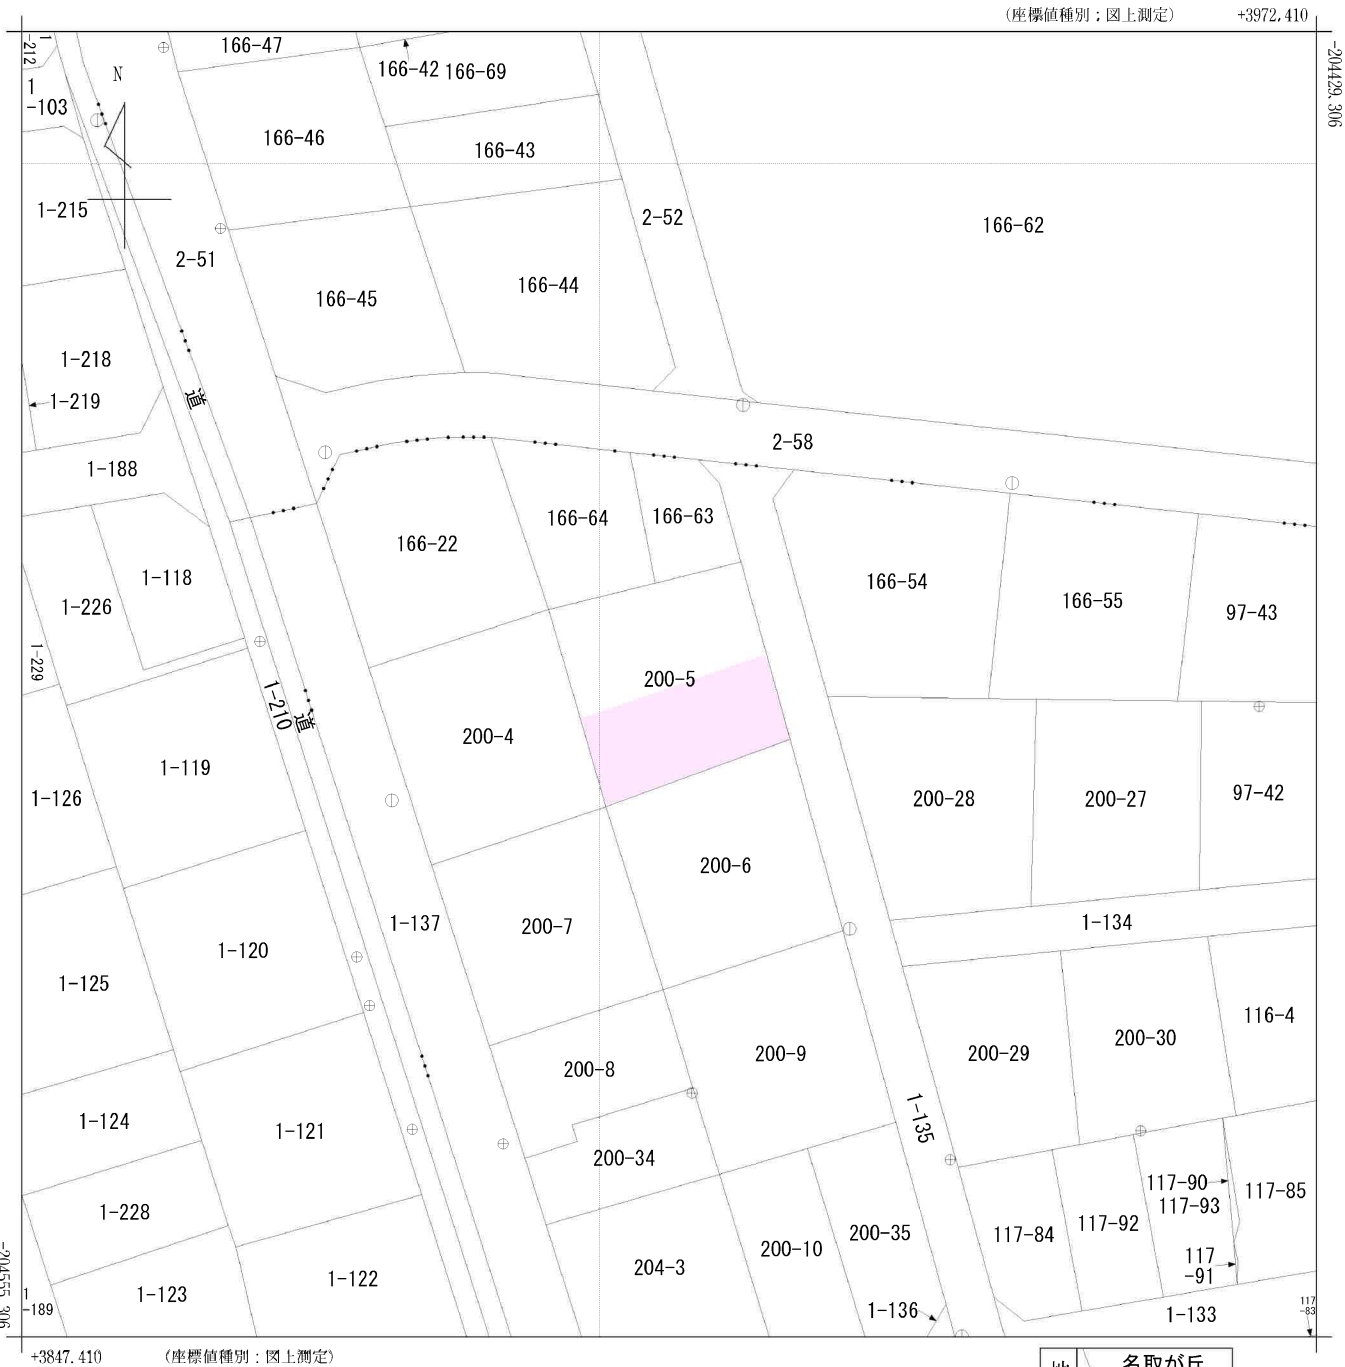

(注) 国土交通省国土地理院が公表した座標補正パラメータ(touhokutaiheiyouoki2011.par)による修正がされています。

地番区域見出


名取が丘
1丁目

名取が丘
2丁目

請求部	所在	名取市名取が丘二丁目					地番	200番5			
出力尺	1/500	精度区	甲二	座標系番号又は記号	X	分類	地図(法第14条第1項)			種類	地籍図
作成年月日	平成14年3月				備付年月日(原図)	平成15年10月2日			補記事項		





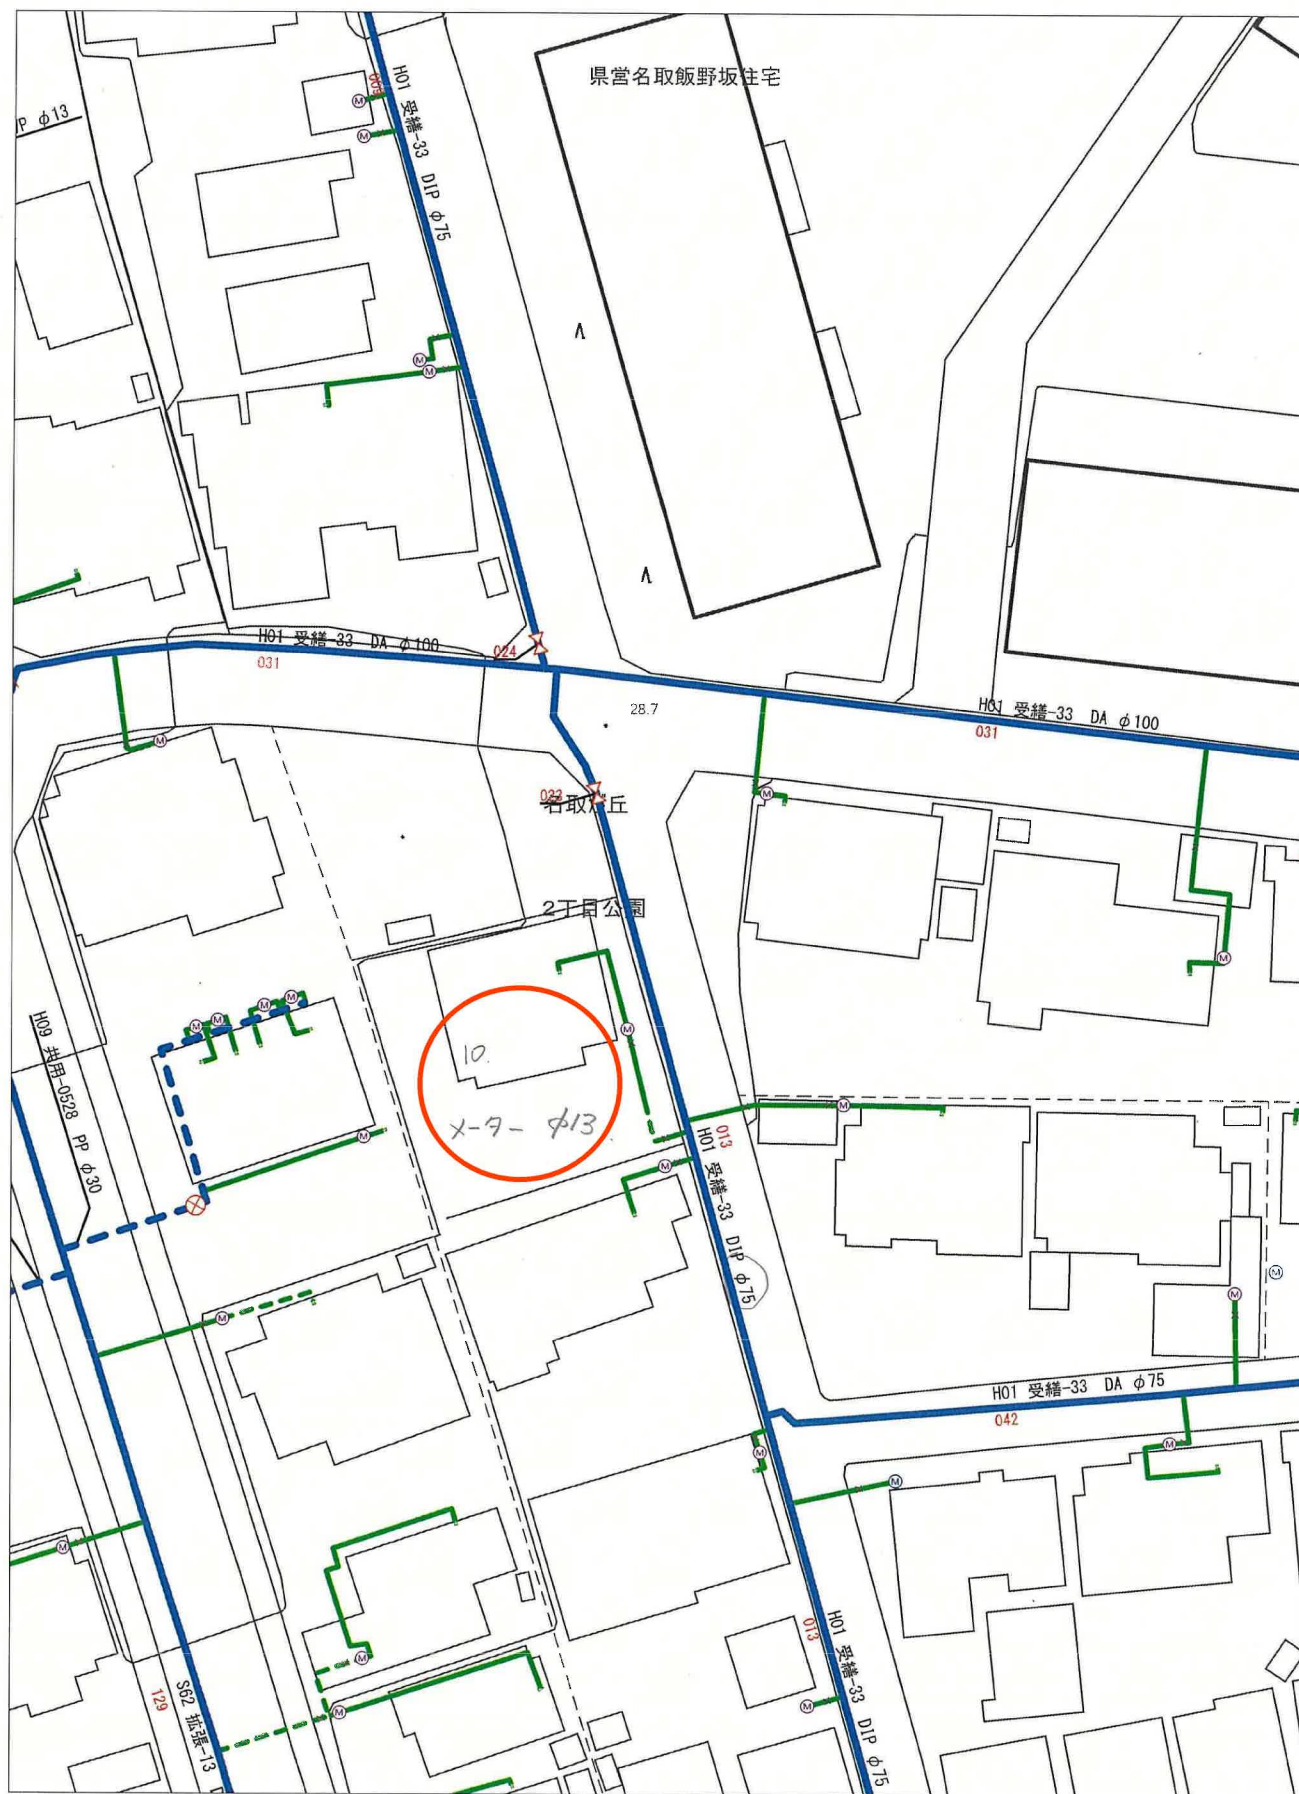



出力年月日：2025年05月02日 13時33分25秒

(注意) この配管図は推定を含むものであり、実際の状況と異なる場合があります。
また、給水装置は所有者の届出に基づくものであり、その内容を保証するものではありません。

1/500

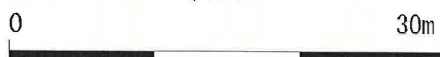



名取市水道事業所

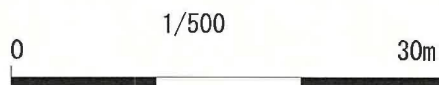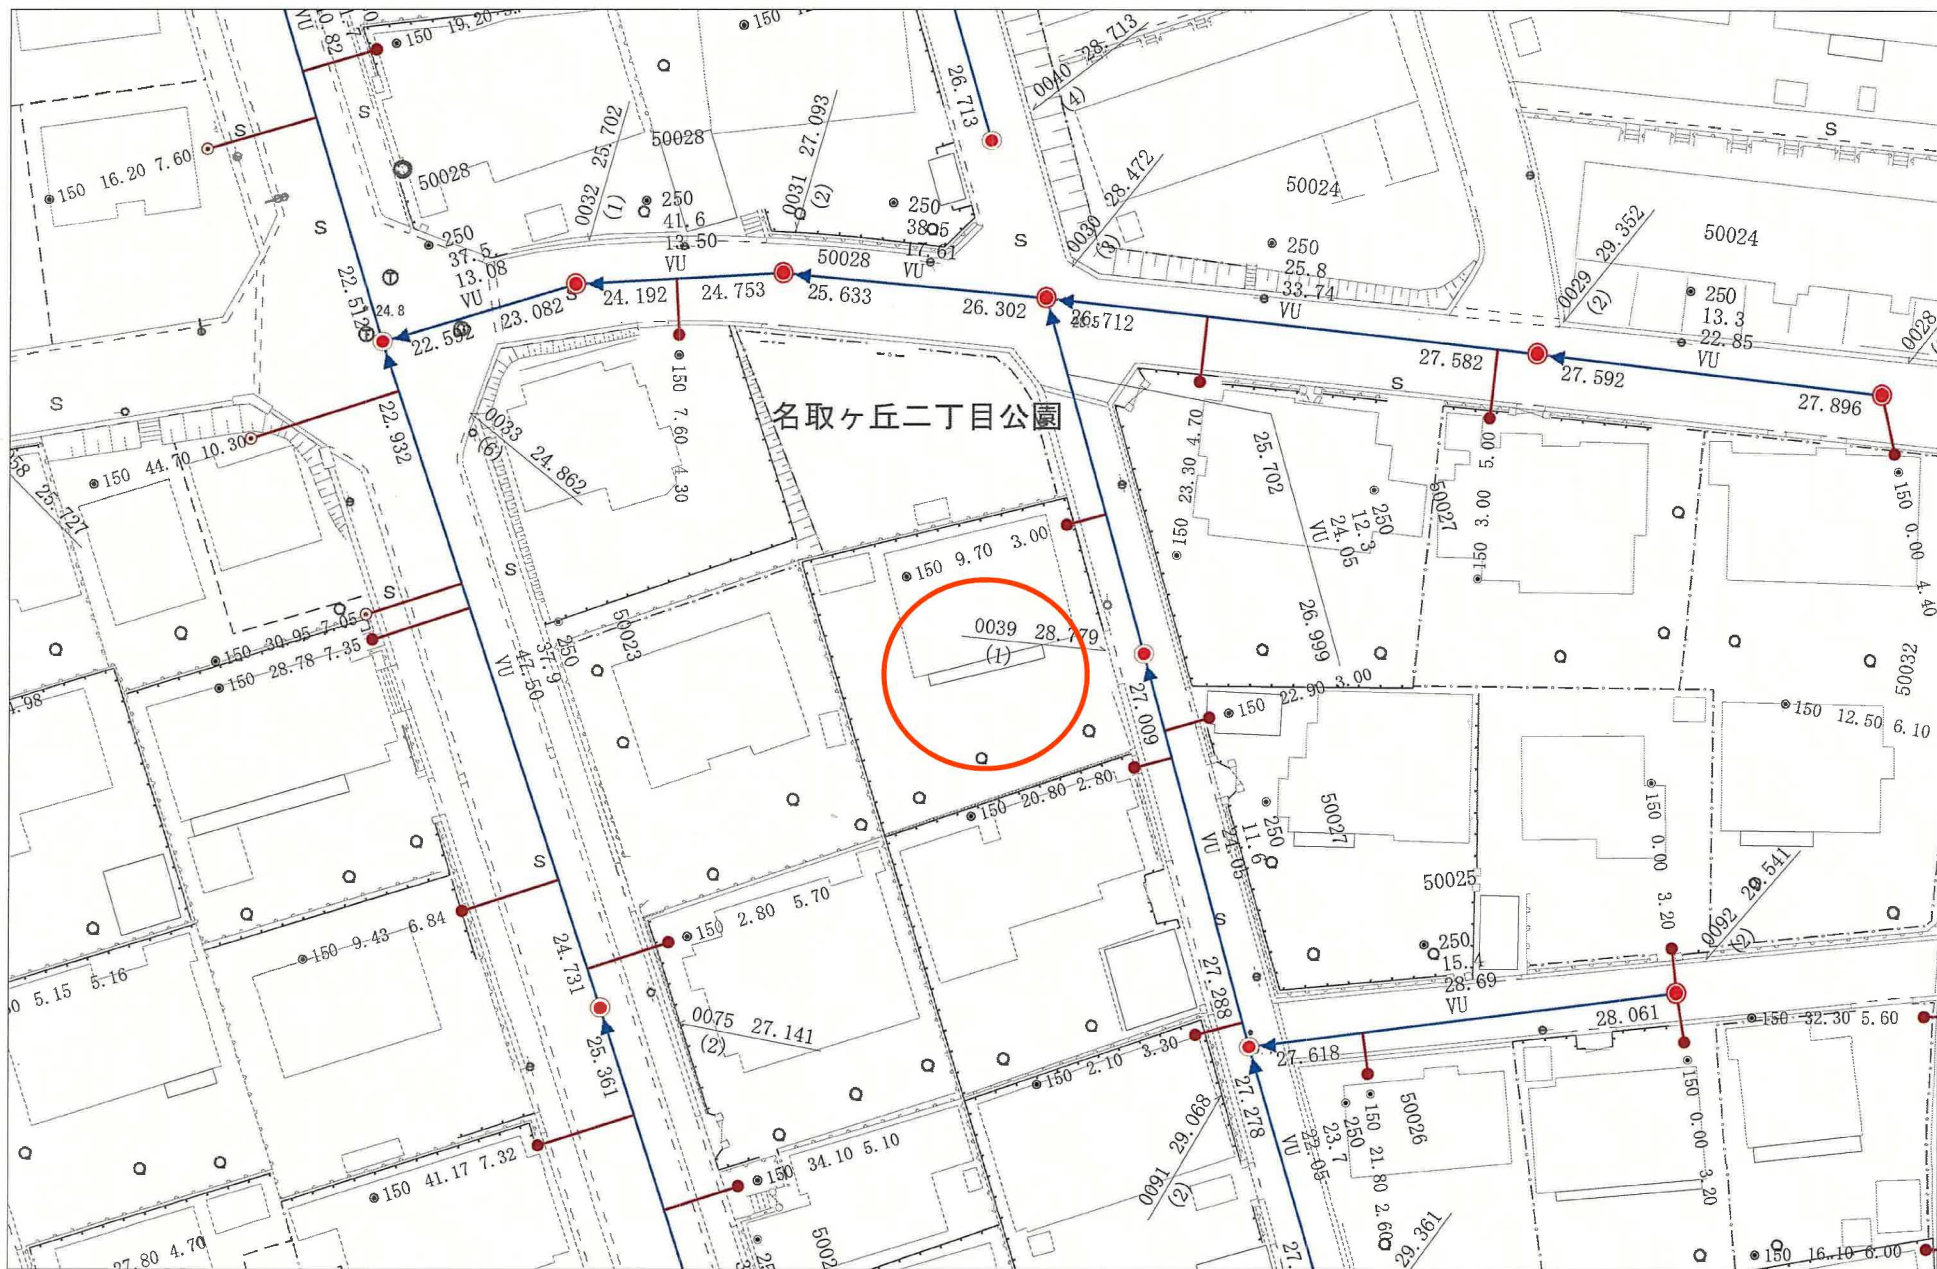

この写しは参考資料としてお使いください。
 また利用によって発生した損害等について、
 名取市は一切の責任を負いません。
 令和7年05月02日 名取市下水道課

名取市道路台帳図

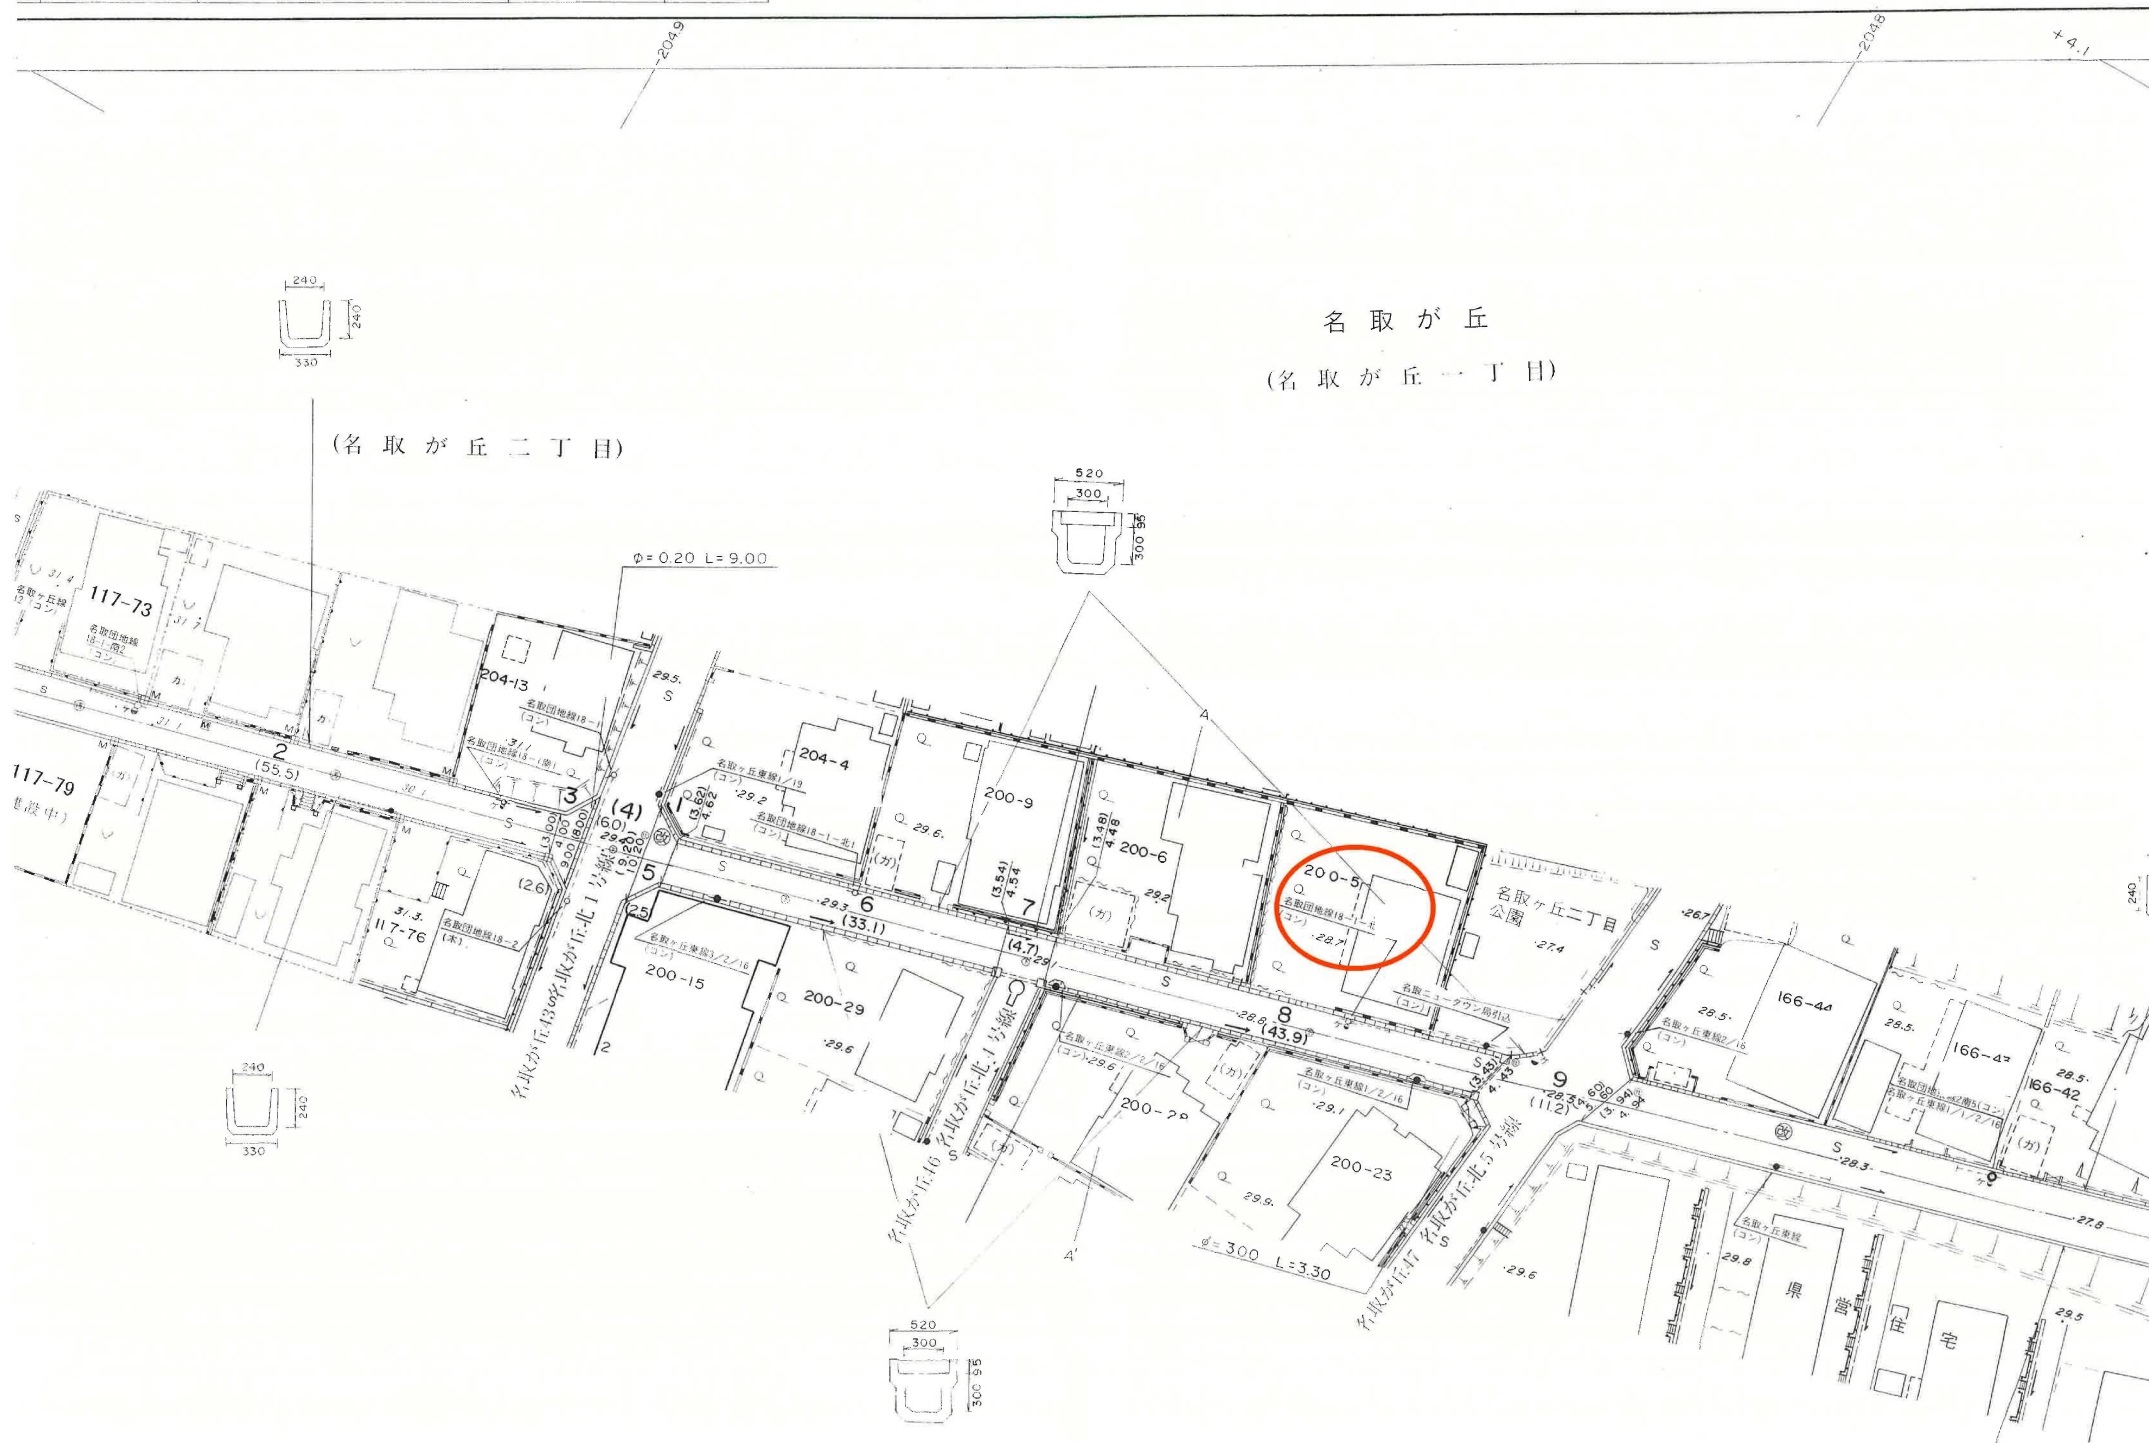

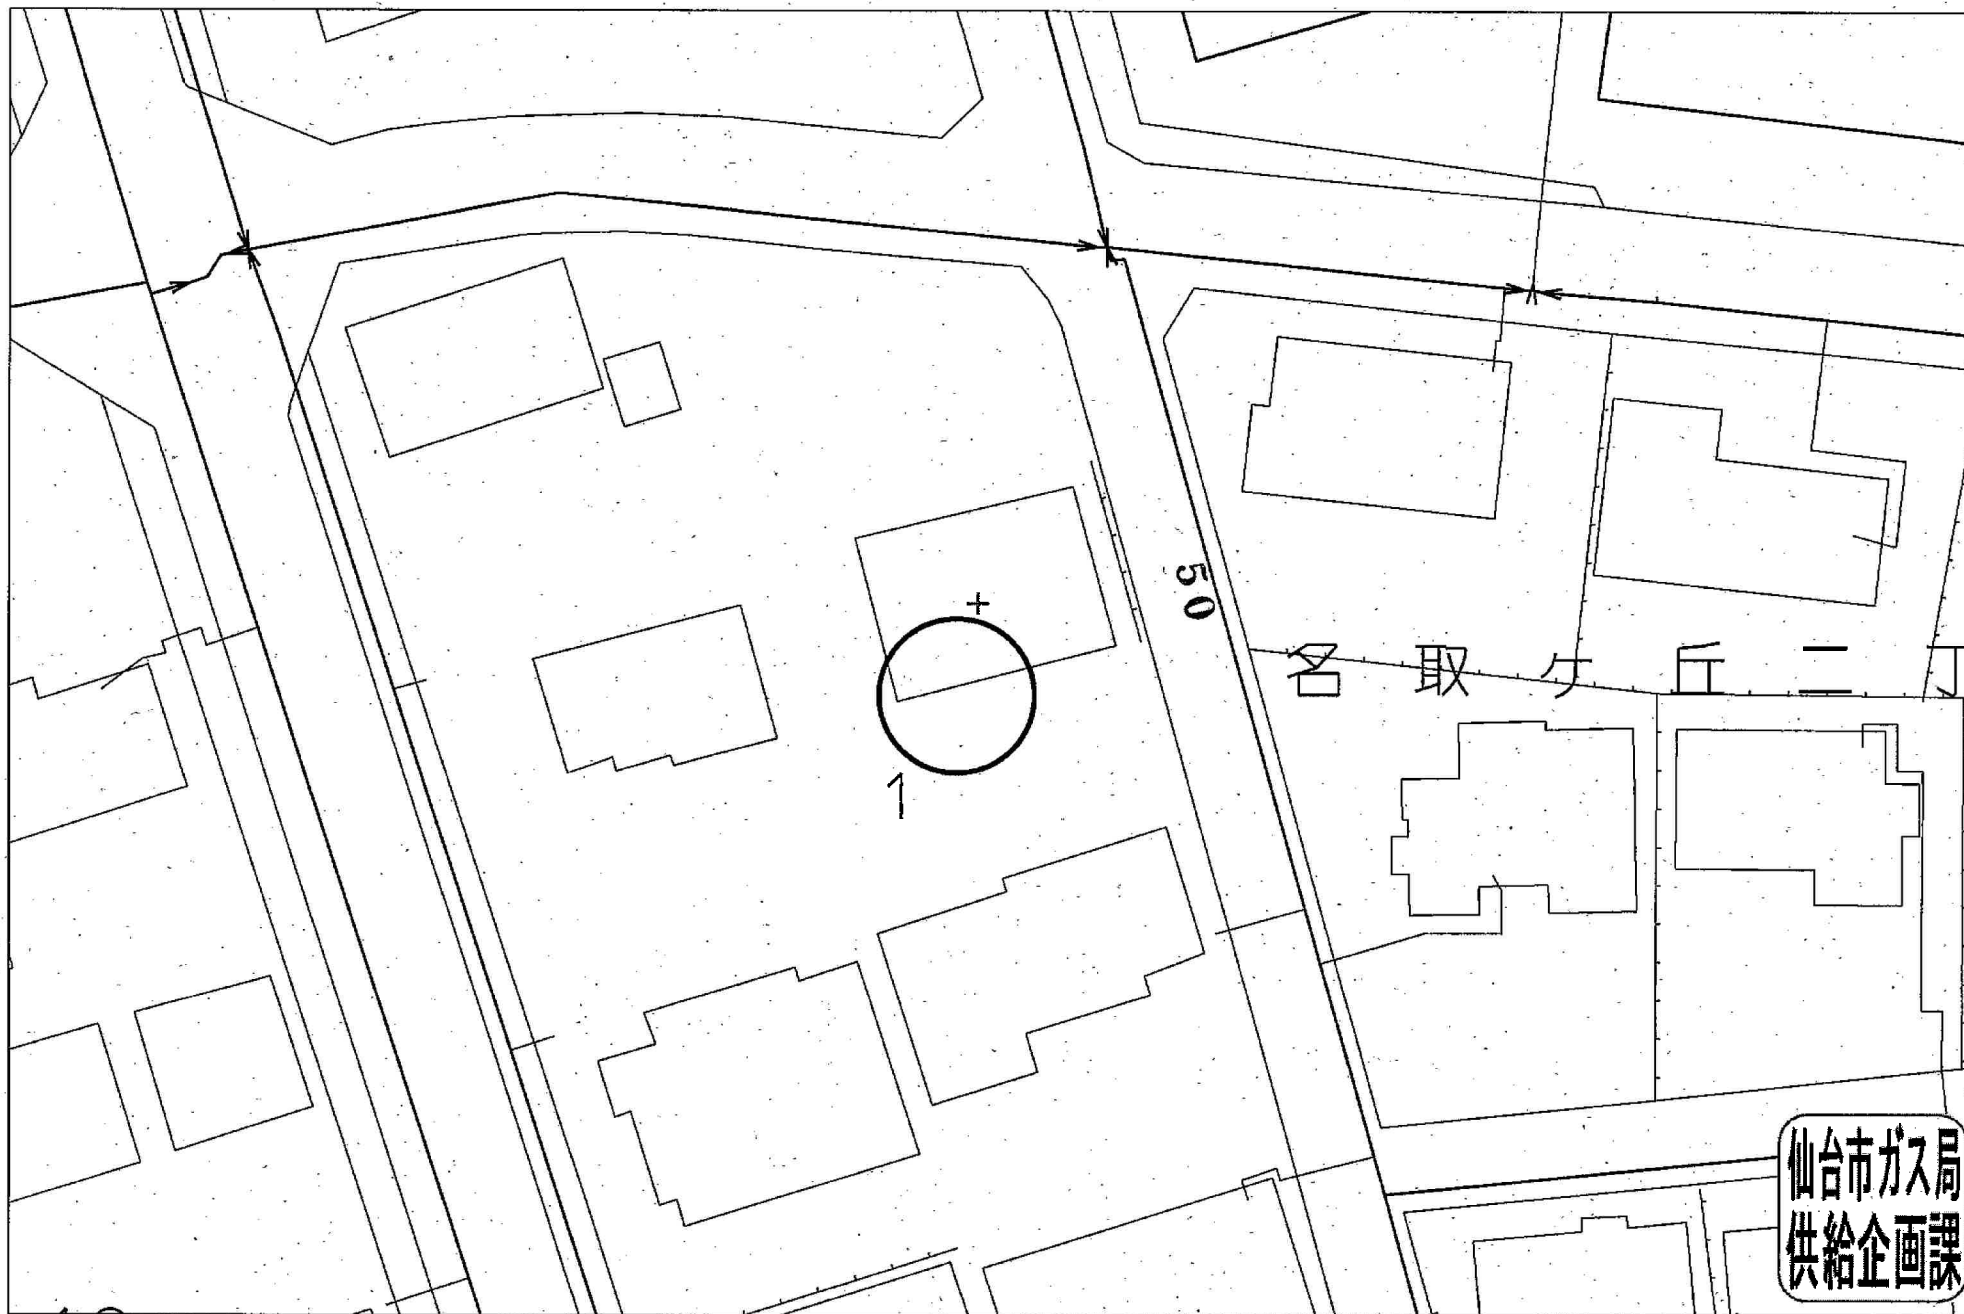

受付番号：F-

994

この図面は実際と異なる場合があるため十分注意して使用してください

2025年5月2日

現況実測平面図

所在：名取市名取が丘二丁目



S=1 : 100

166-54

求積表

地番	200-5				
NO	Xn	Yn	Xn・(Yn+1-Yn-1)	距離	
K1	-204480.501	3916.727	-2649453.851457	17.781	
K2	-204497.632	3921.492	2651720.794144	18.877	
K3	-204504.105	3903.760	4757992.506930	19.807	
K4	-204485.087	3898.226	-976416.290425	10.616	
K5	-204482.554	3908.535	-3783131.731554	8.445	
合計			711.427638		
合計面積			355.7138190		
地積			355.71	m	

公簿面積 356.78 m²

200-28

筆界点	境界線の種類
□	コンクリート杭
⊗	金属鉄
⊗	金属プレート標
⊗	プラスチック杭
○	計算点
△	測量多角点

(注記)
境界線の確認出来ない箇所につきましては、現況構造物もしくは計算点(公園、地籍測量図、現地地形)により求積しております。
隣接土地所有者との立会いにより境界位置が変更になる場合があります。

所在	名取市名取が丘二丁目200番5	番号	/
図面名	現況実測平面図	縮尺	S=1 : 100
図面作成者			